




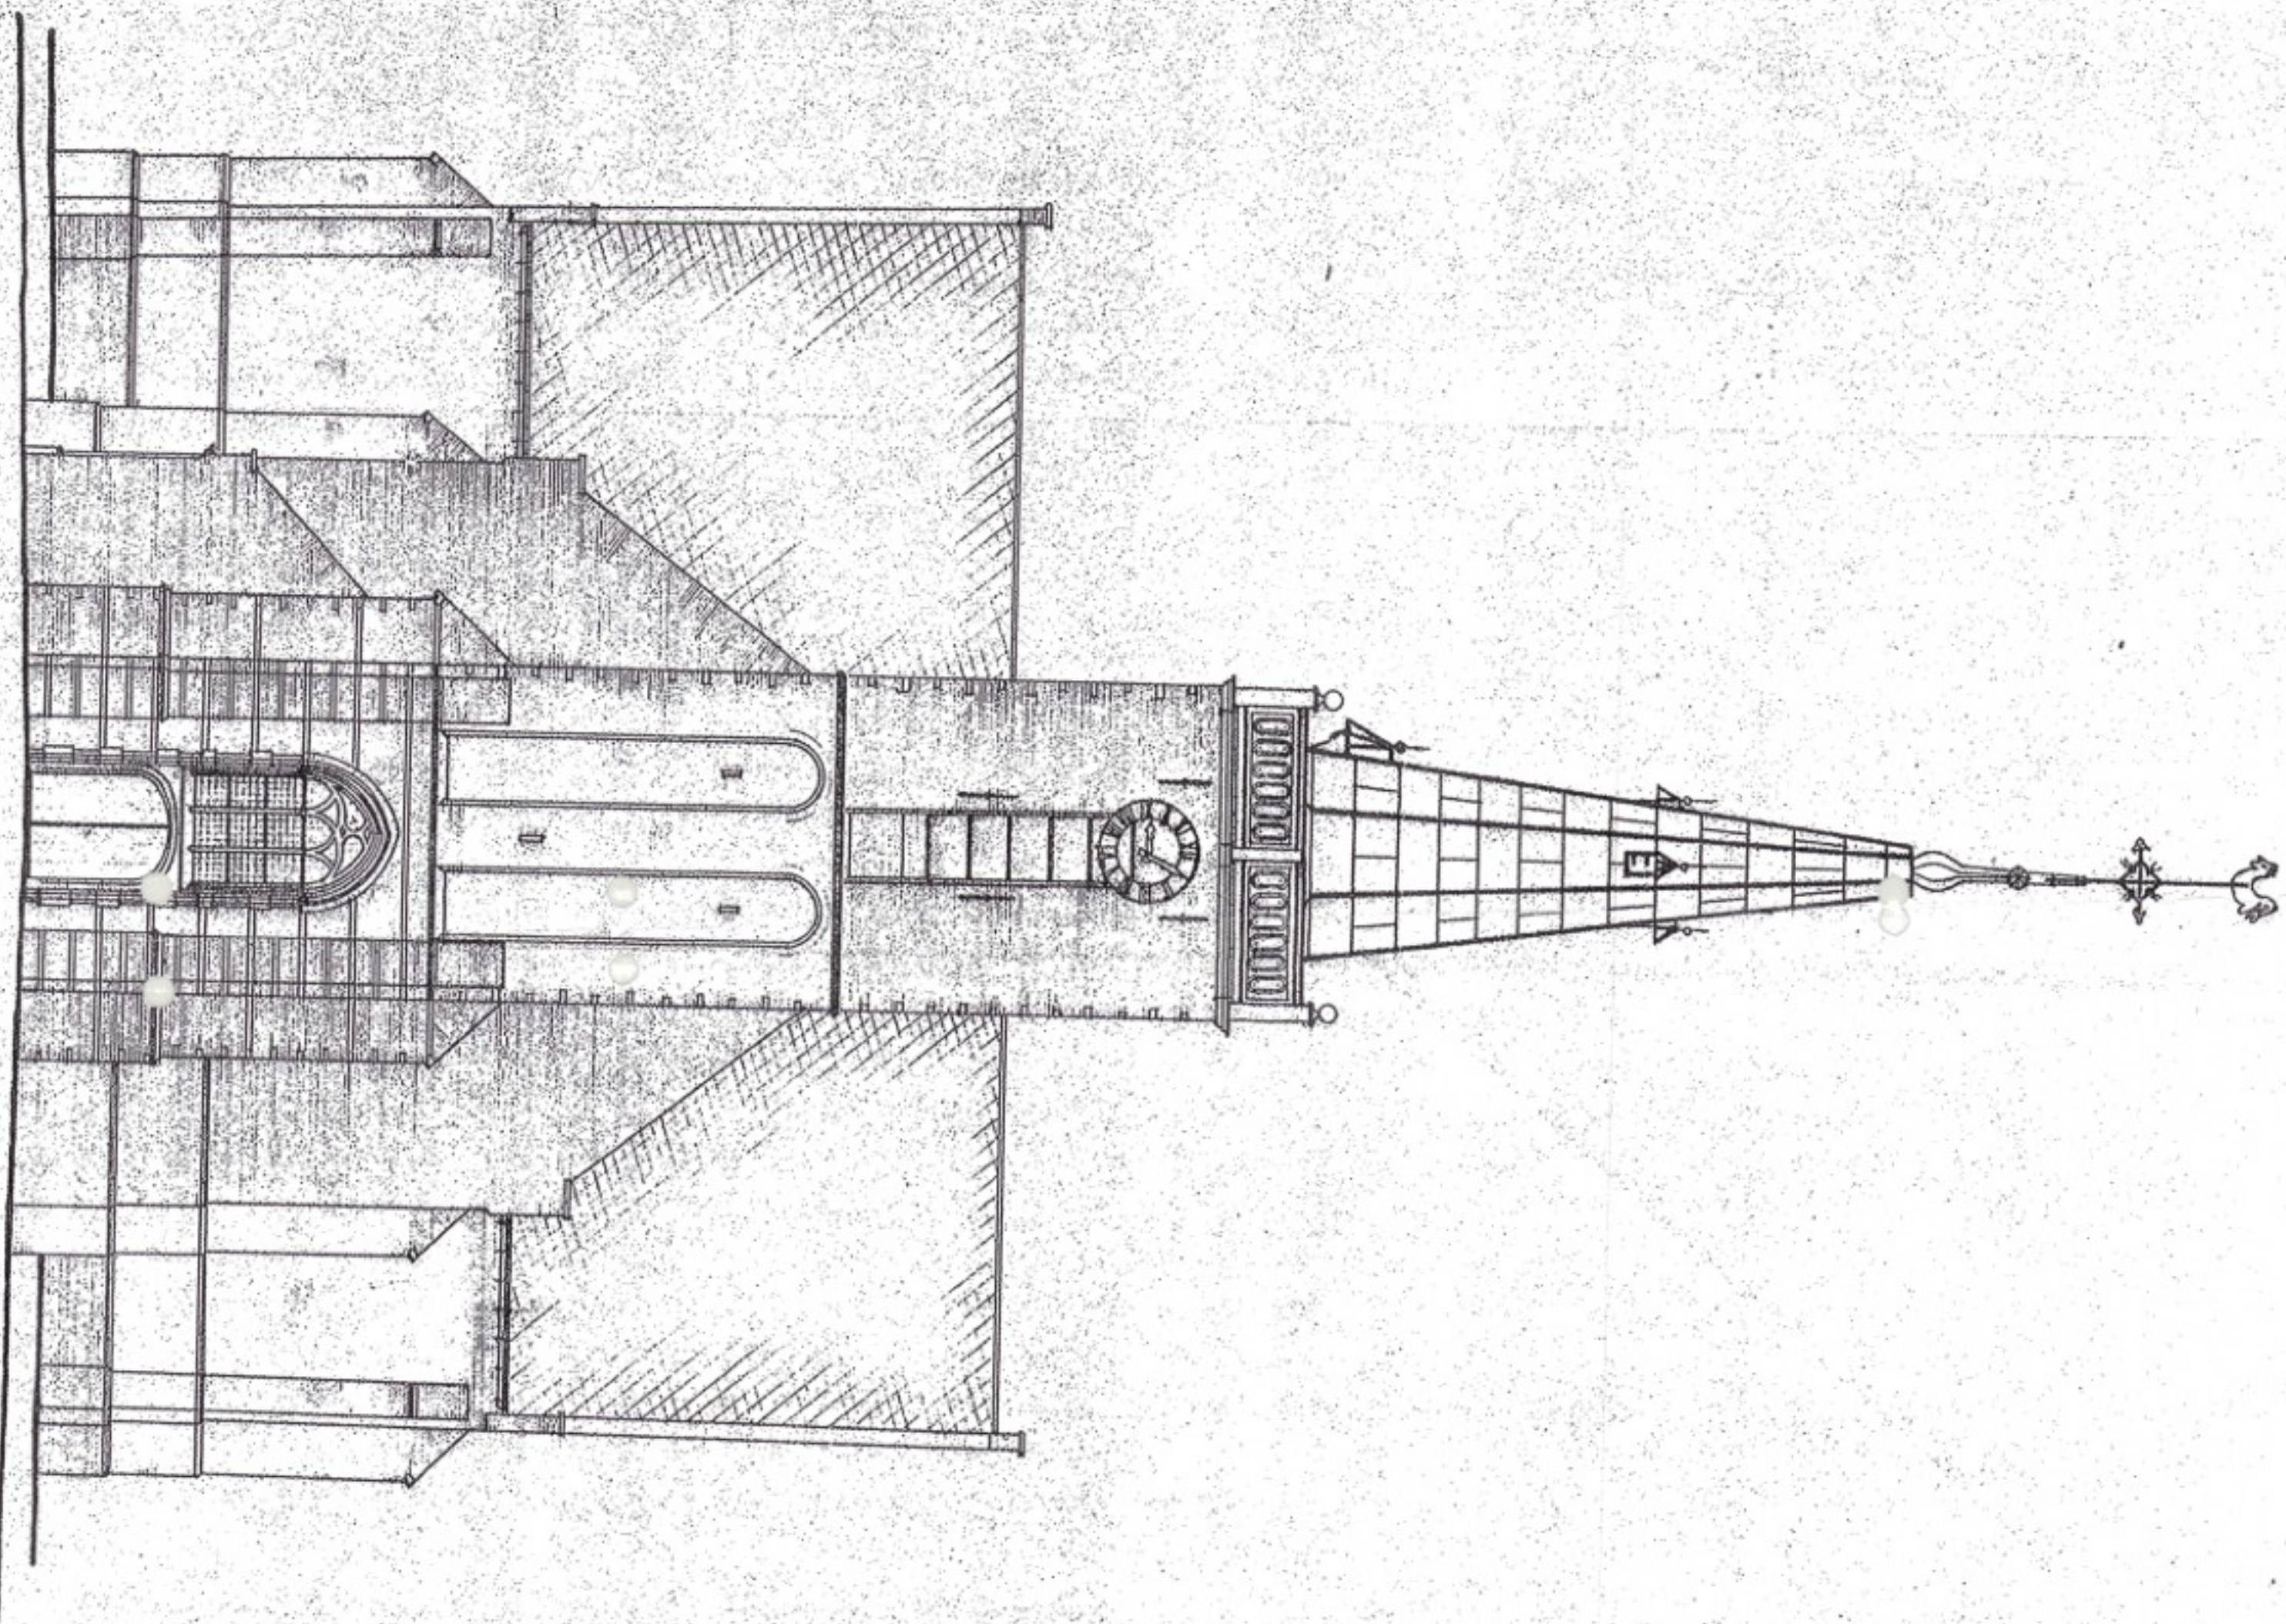


Kerkgevel

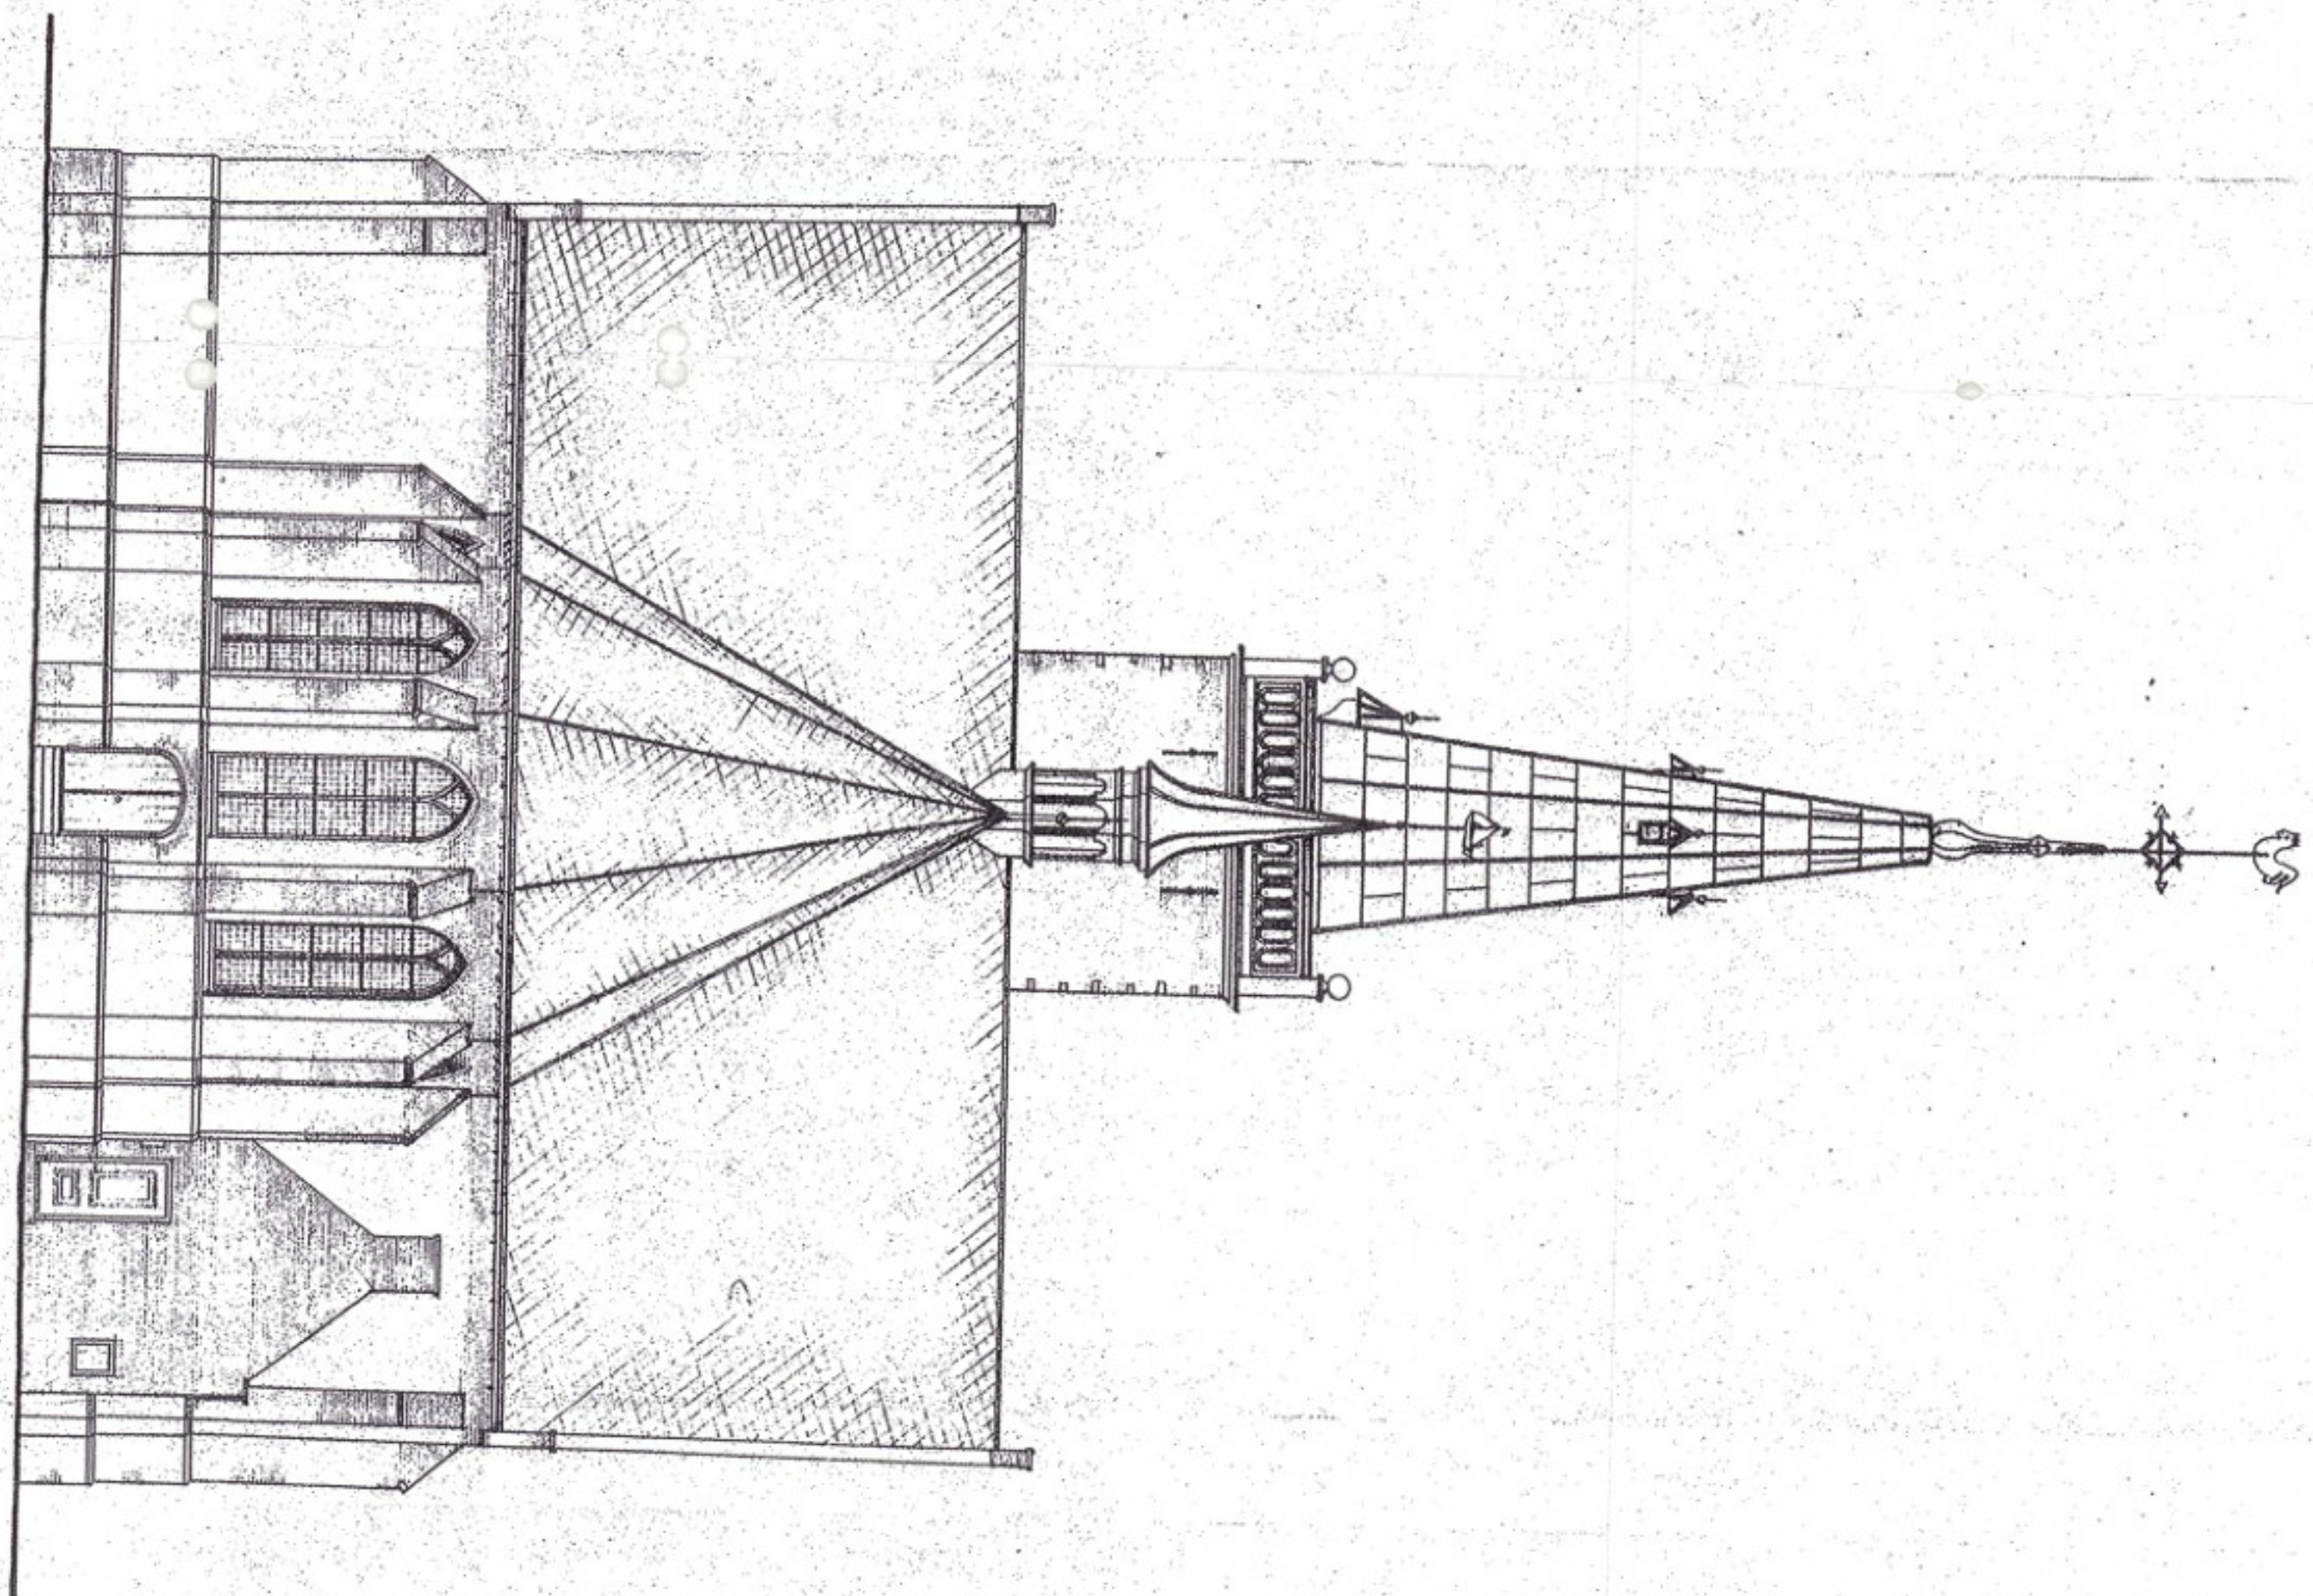


Oostgevel

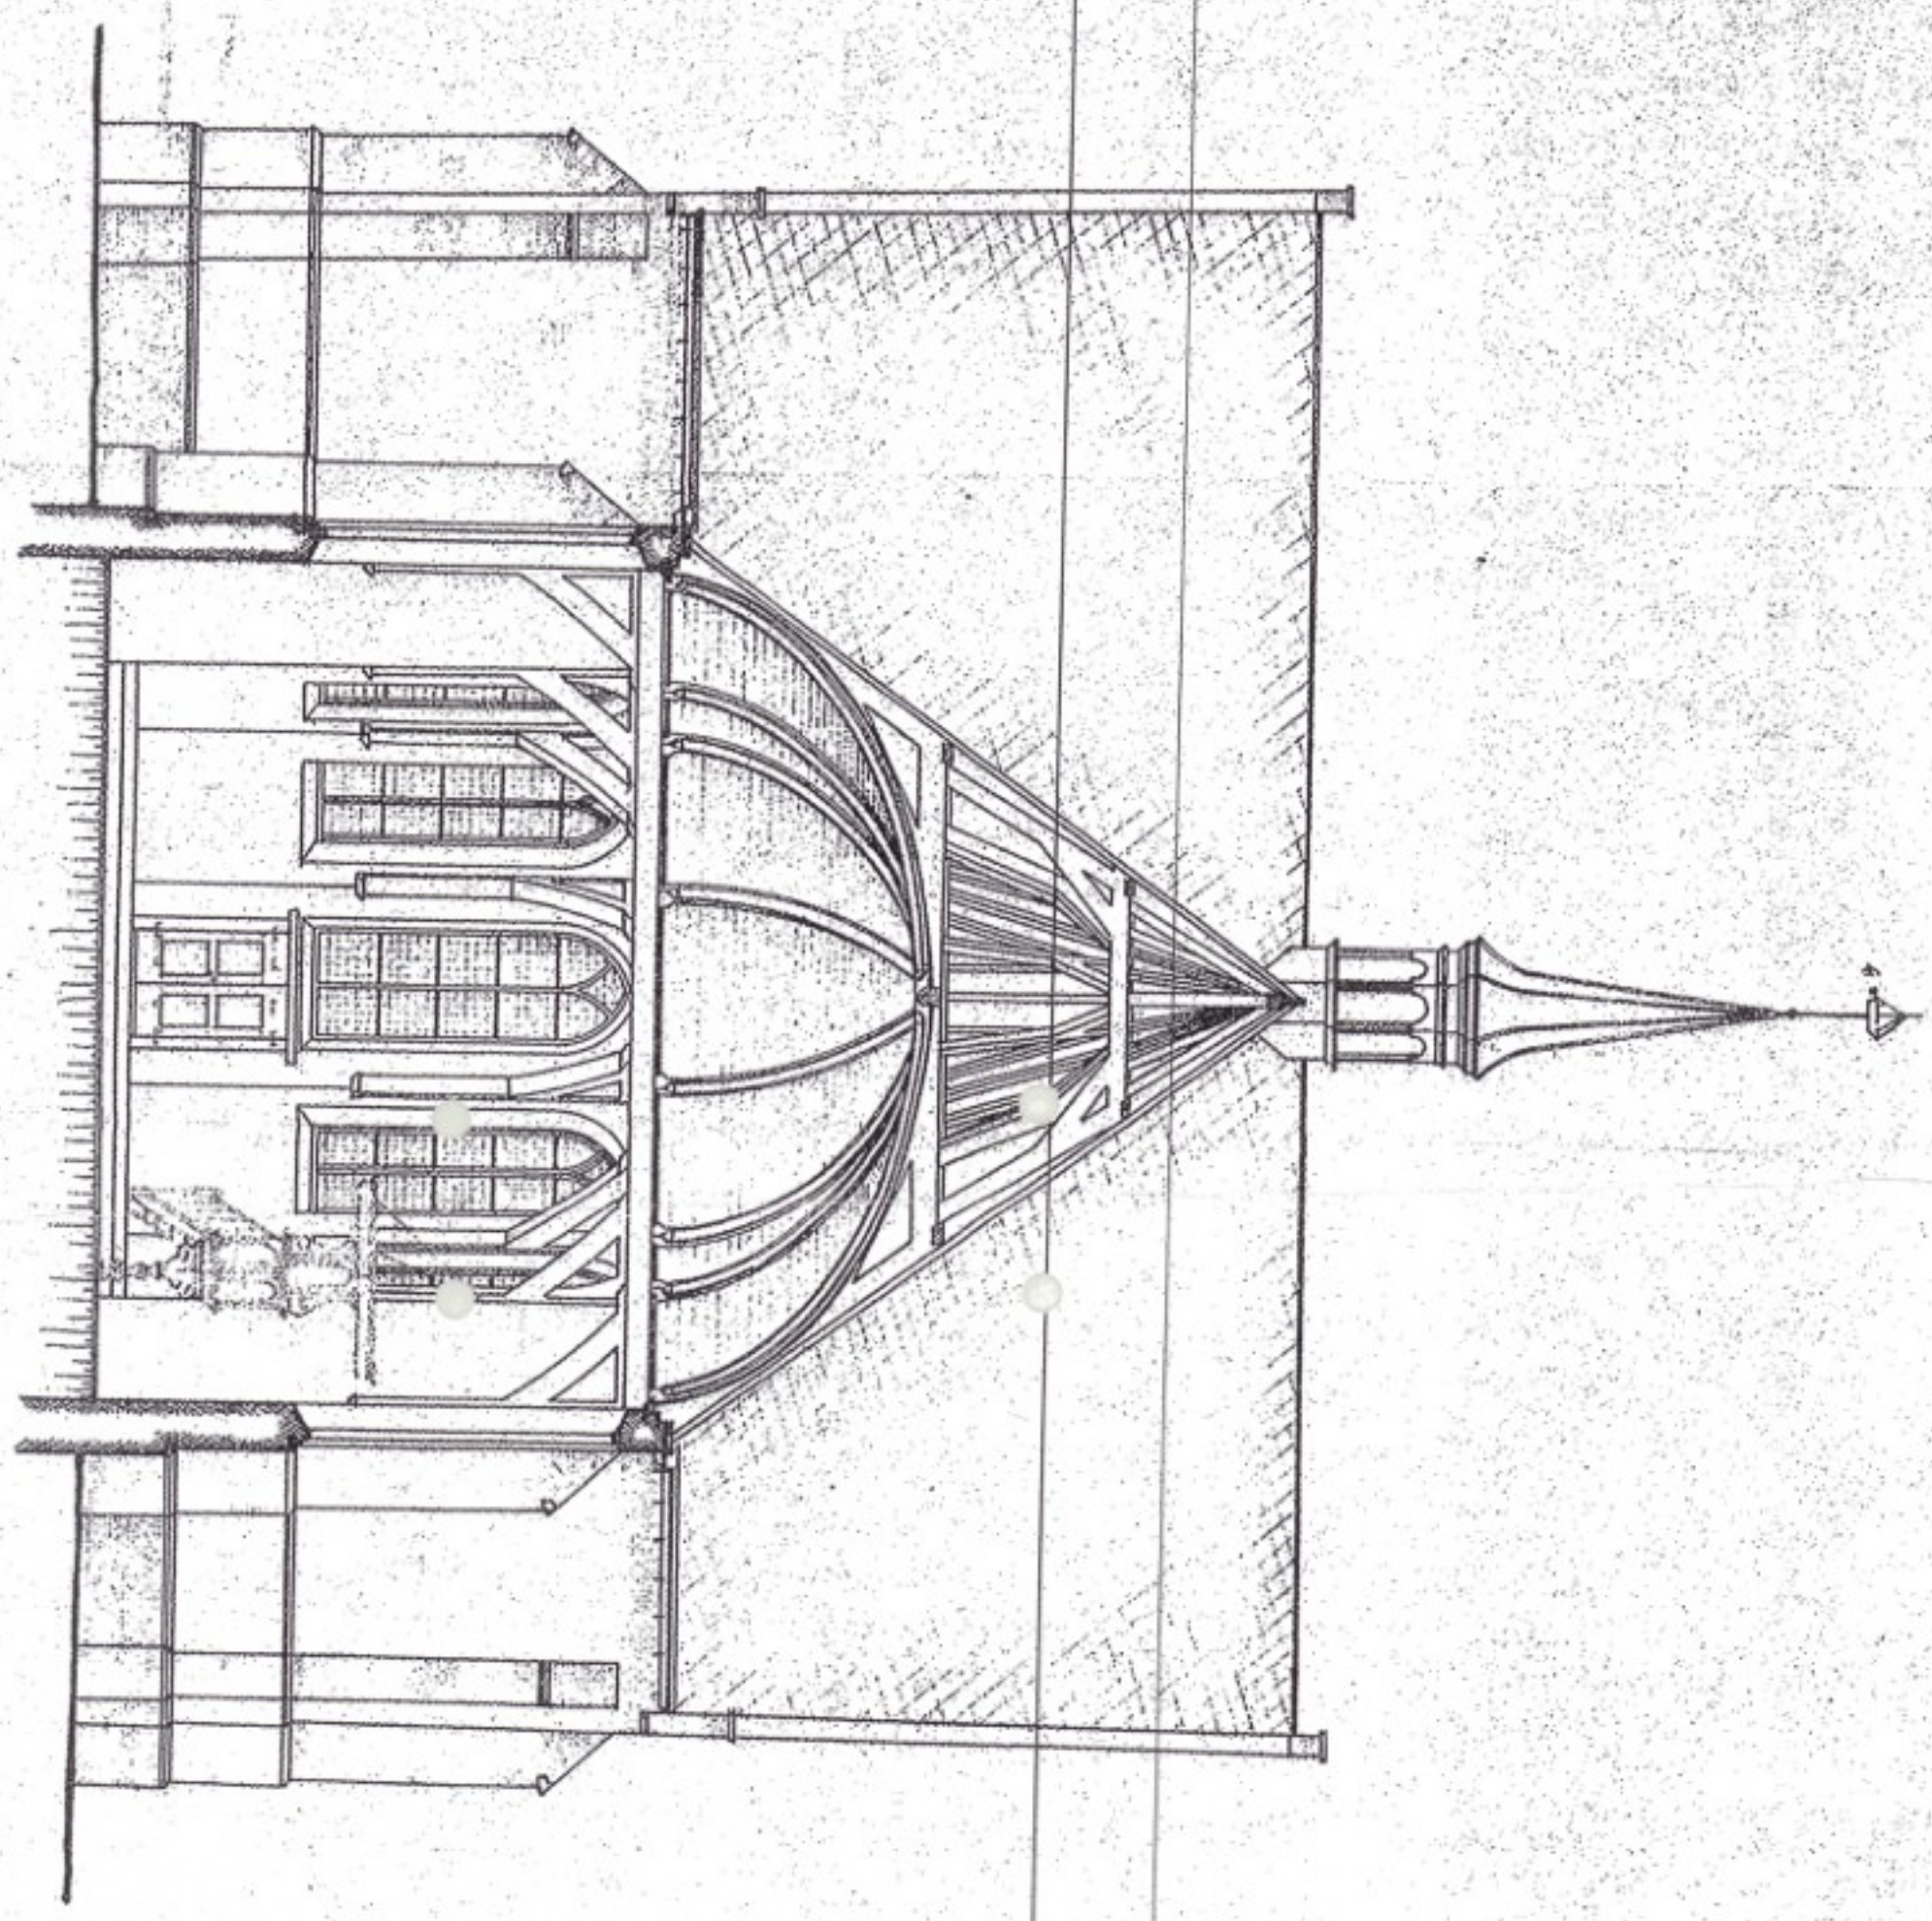


Doornede A-A

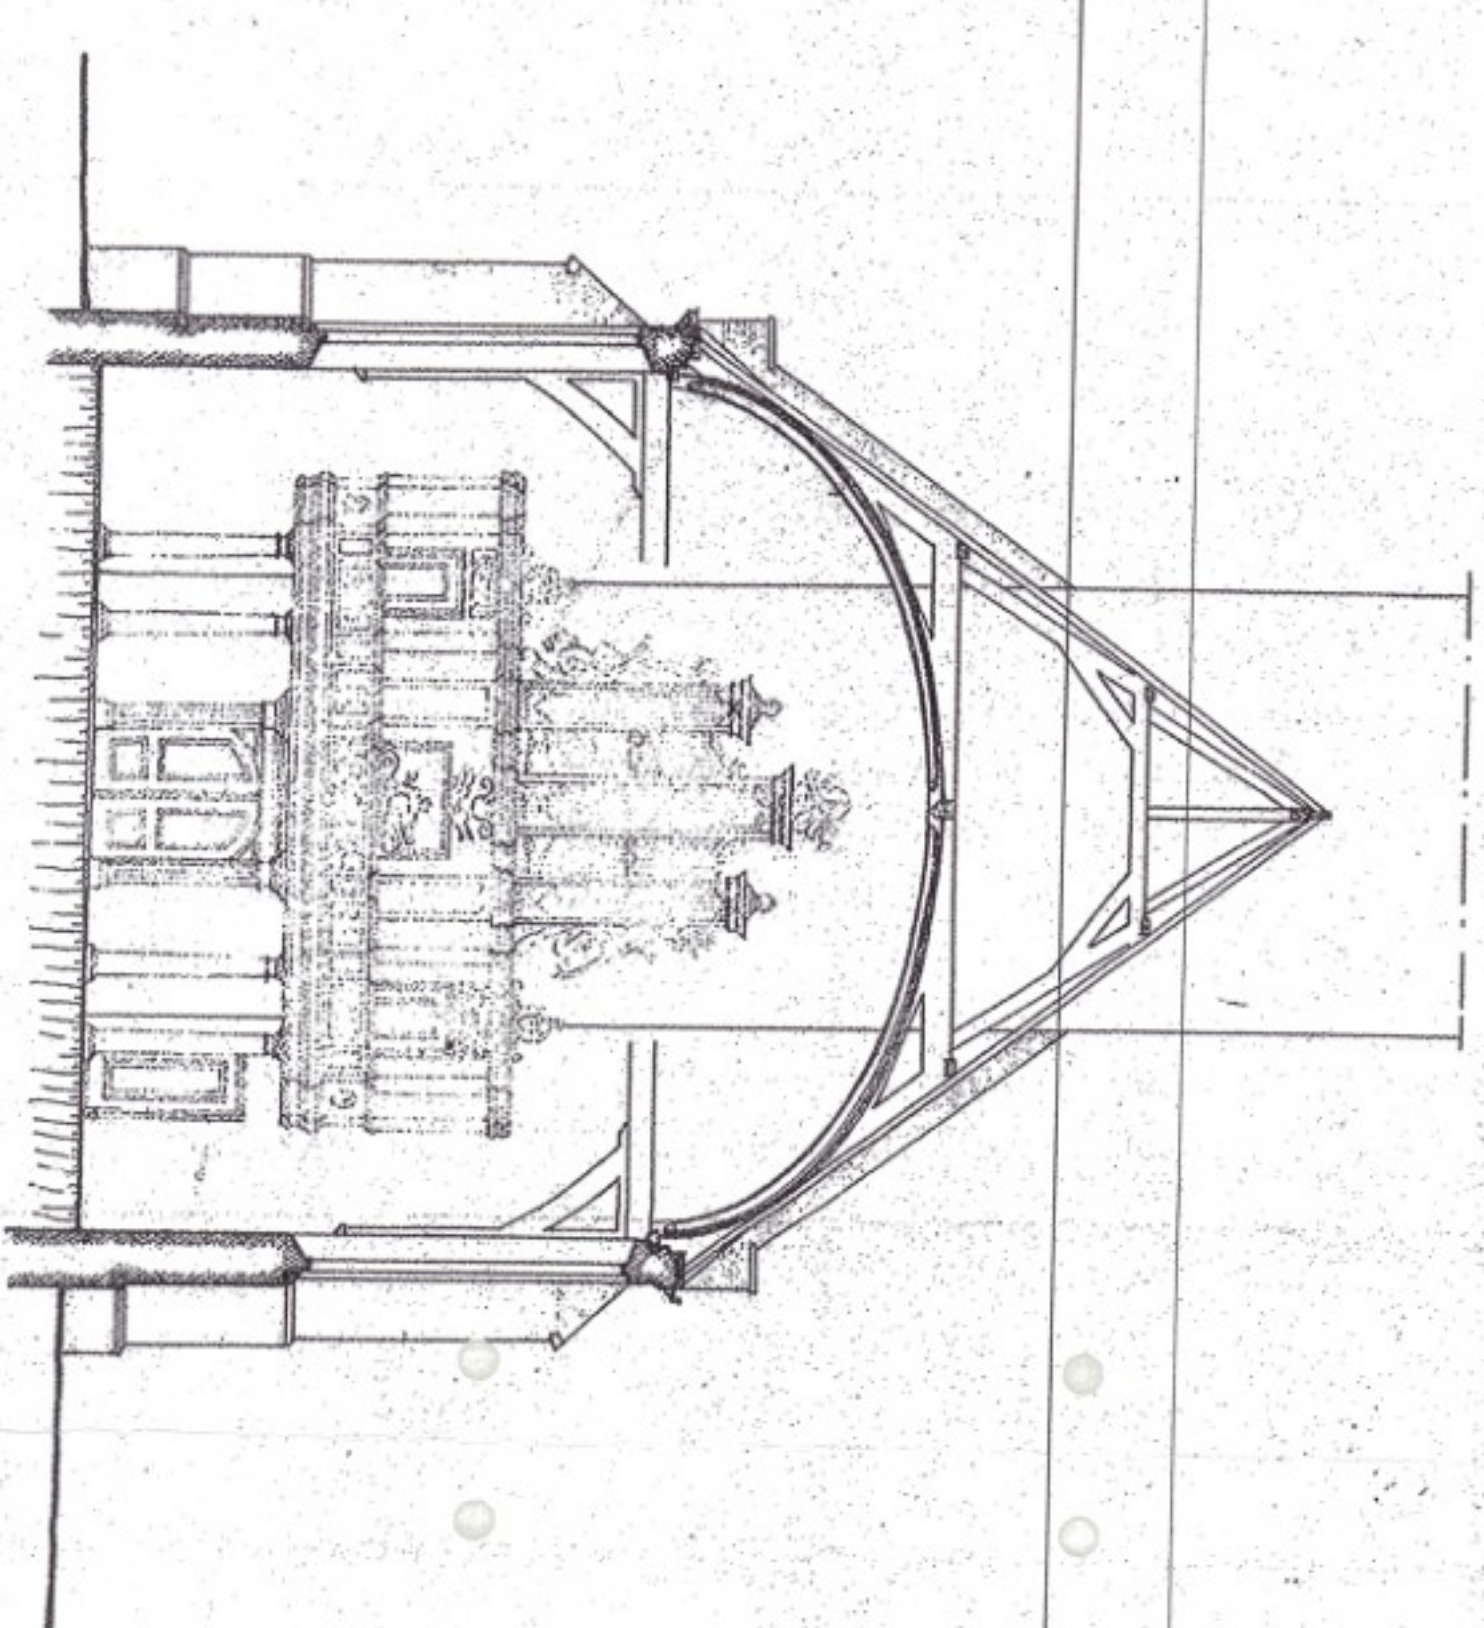


Doornede B-B

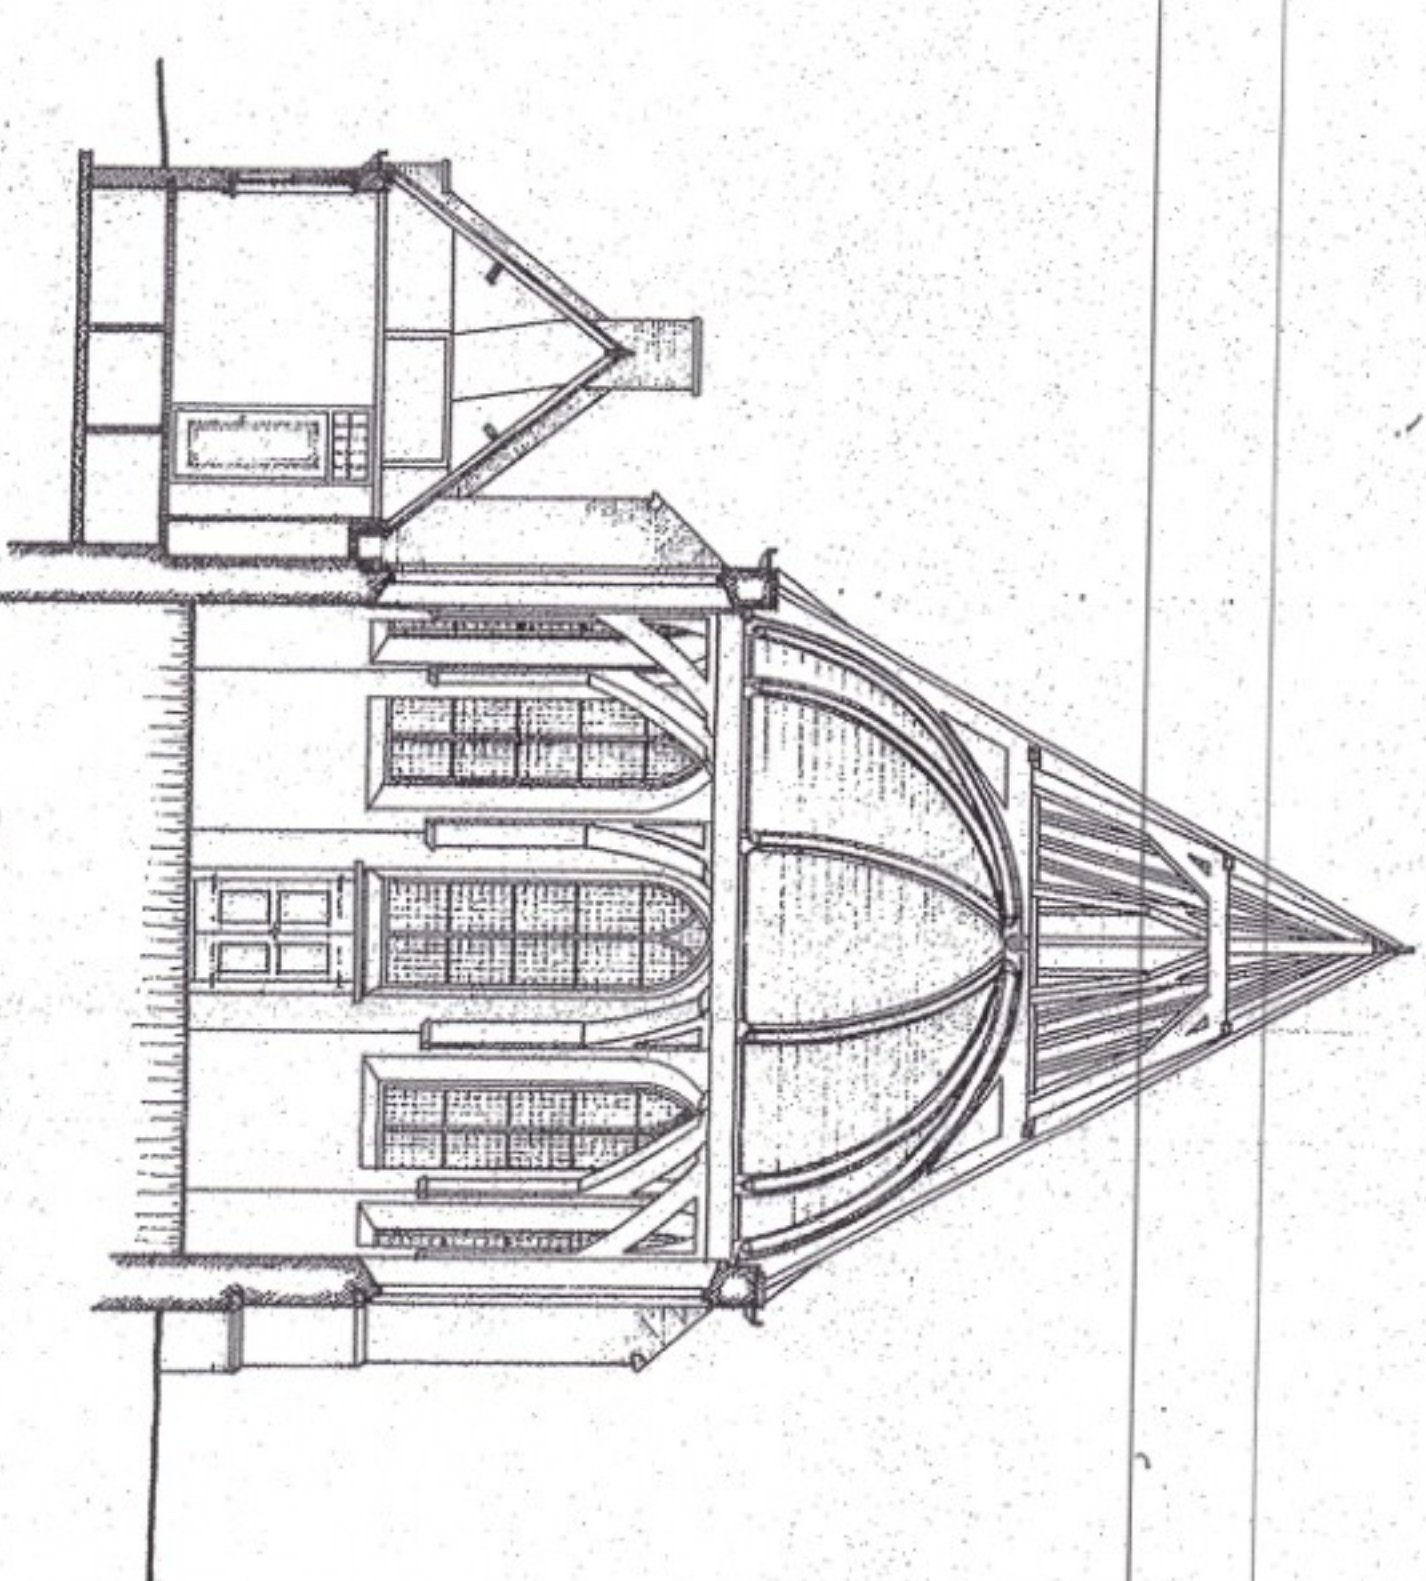


Doornede C-C

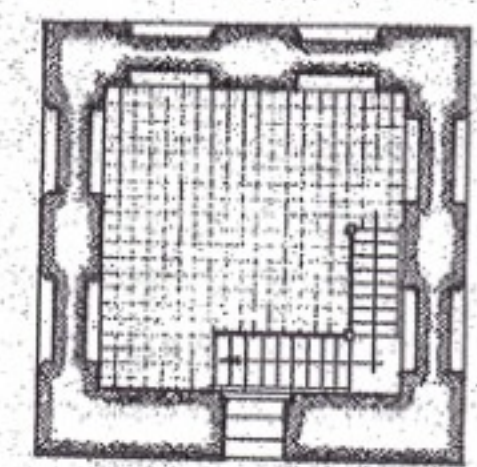


Doornede D-D

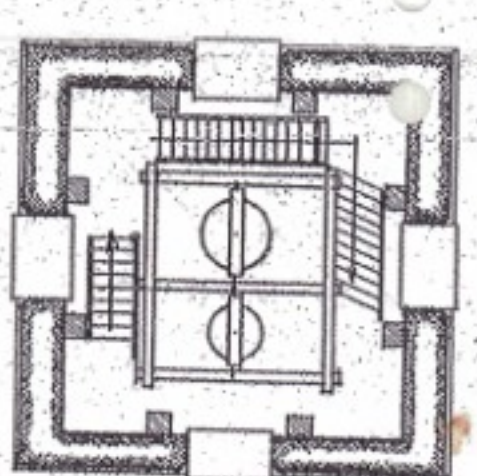

Doornede E-E

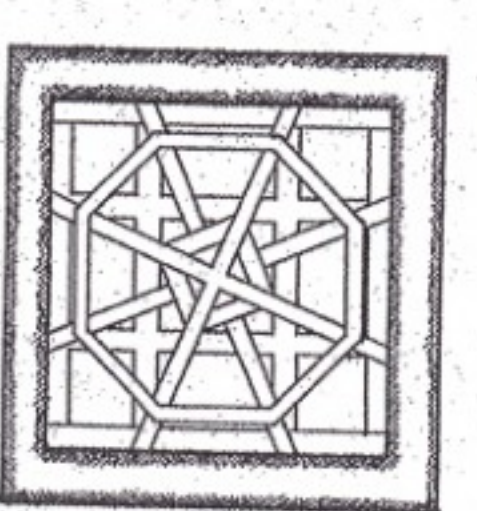

Doornede F-F

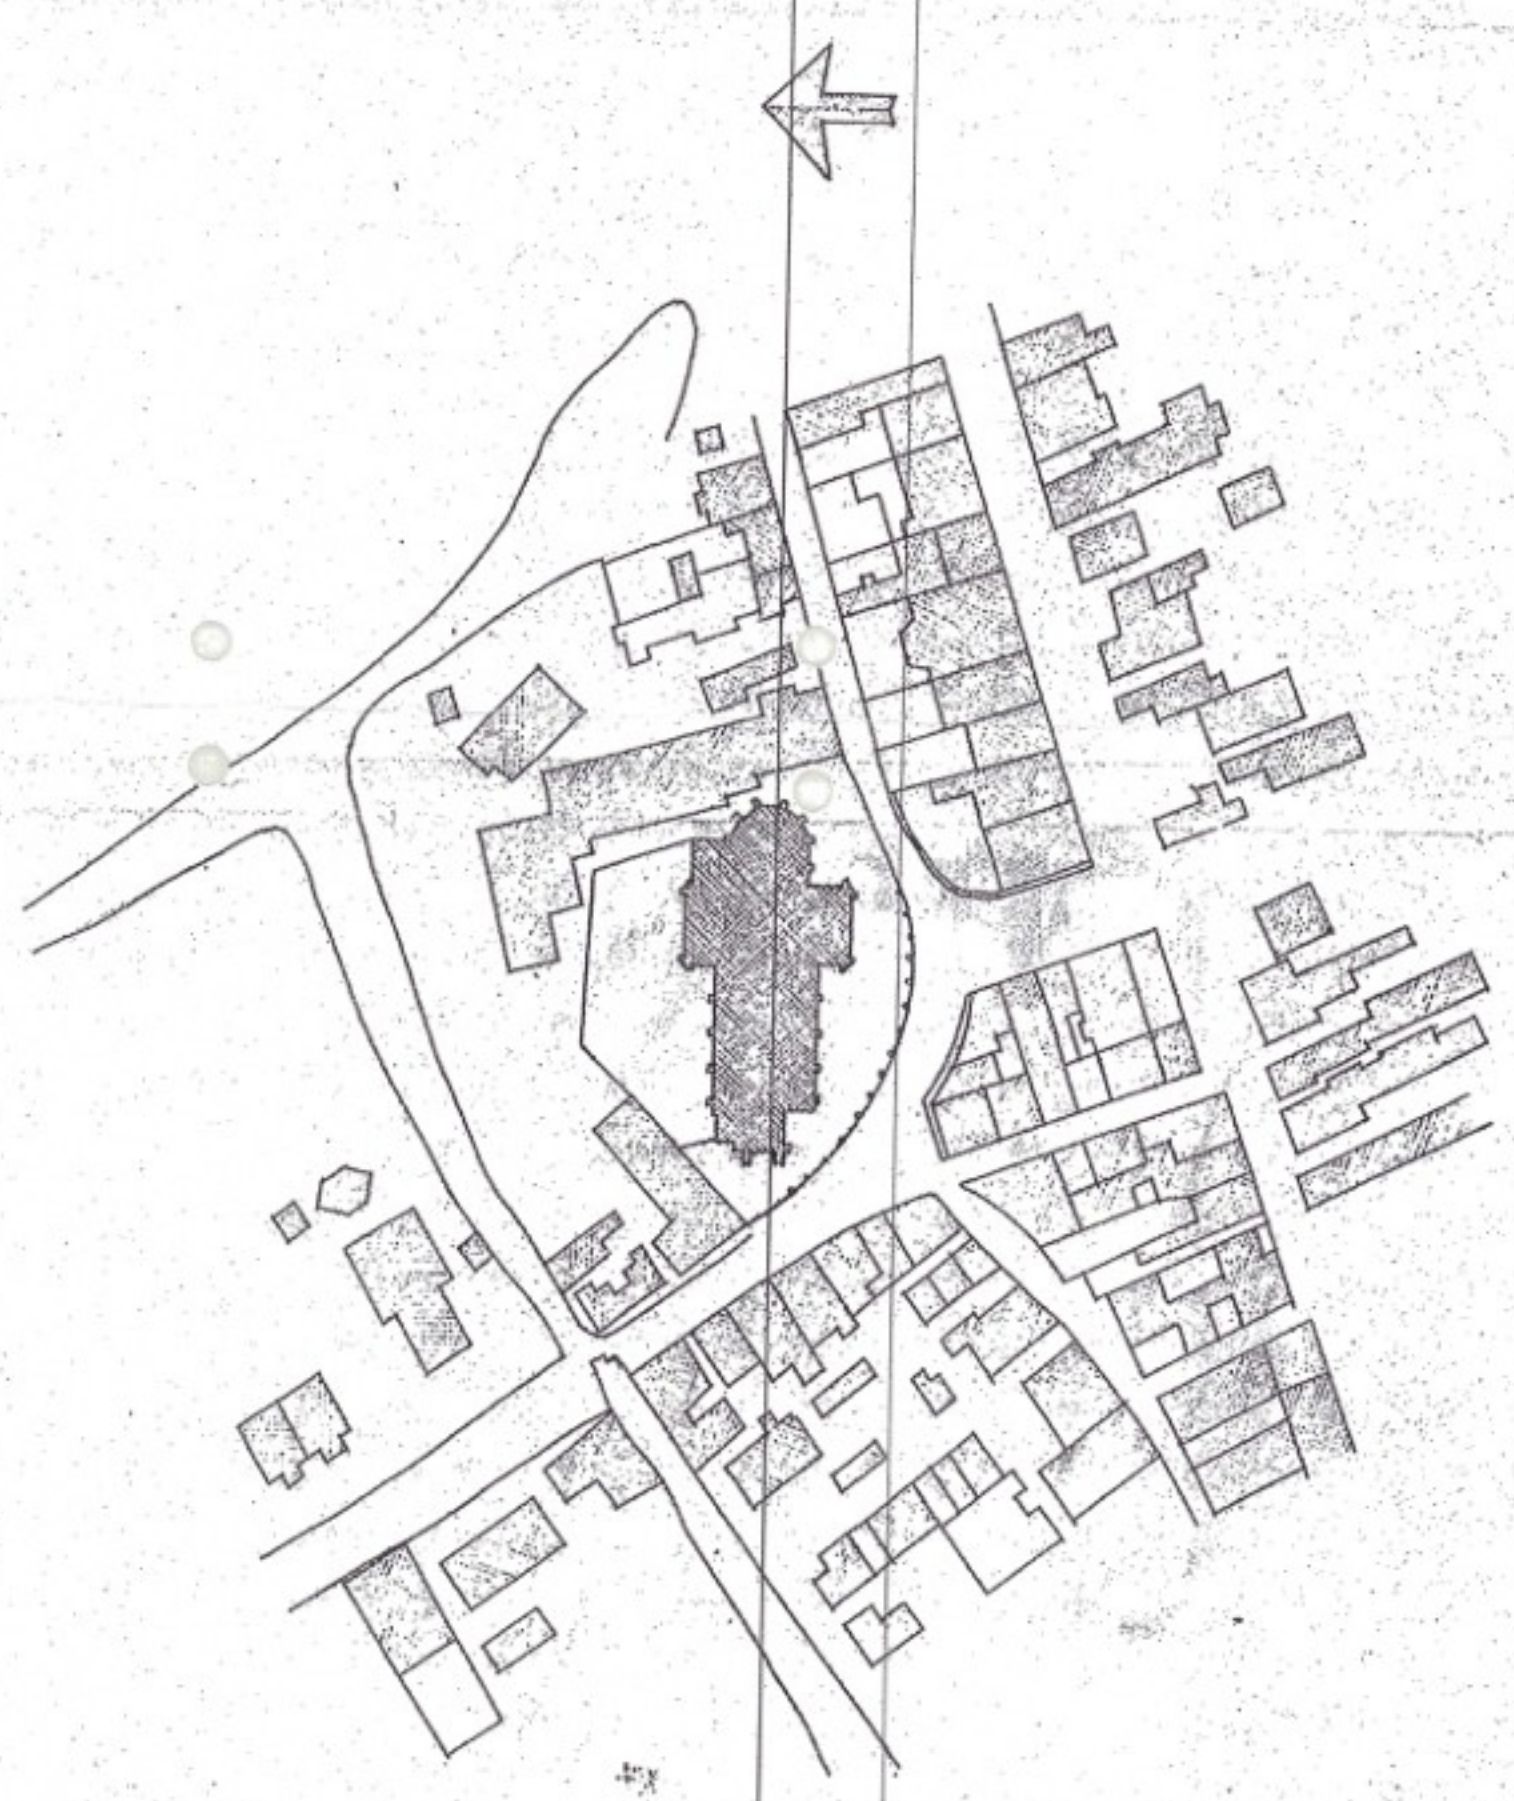

Sint-Joris

